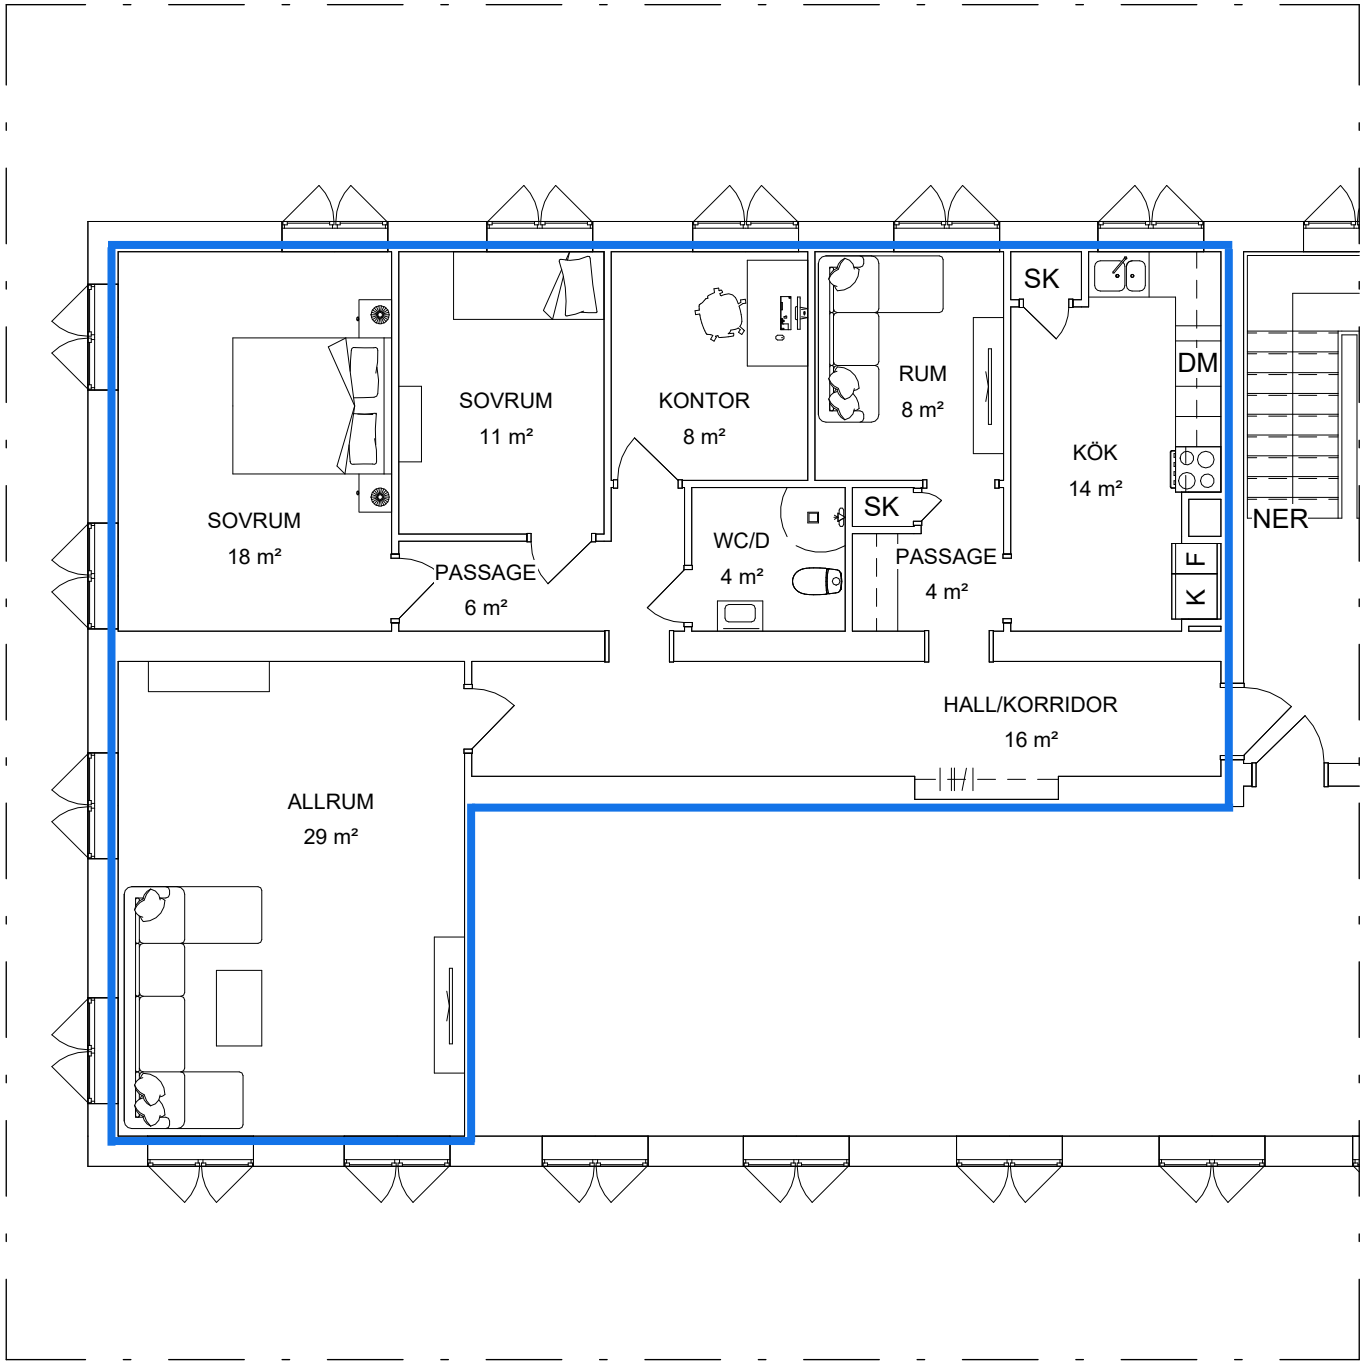


REV	DESCRIPTION	BY	DATE
HANDLING: RELATIONSHANDLING			
LJ FASTIGHETER SANDBERGS TEKNIK & BYGGKONSULT			
ÄGARE: LJ FASTIGHETER			
ADRESS: Kyrkogatan 18-20 671 32 Arvika ARKEN 7			
RITAD AV: F. Sandberg			
TITEL: PLAN 3 LGH 1203			
SKALA A3: 1:100	DATUM: 2026-04-27	SIGN: FS	
LÄGENHETSNUMMER: 183-1-1203	RITINGSNUMMER: A-40-1-1203	REVISION:	